



6.OBERGESCHOSS

Schillerplatz 4
WIEN 1

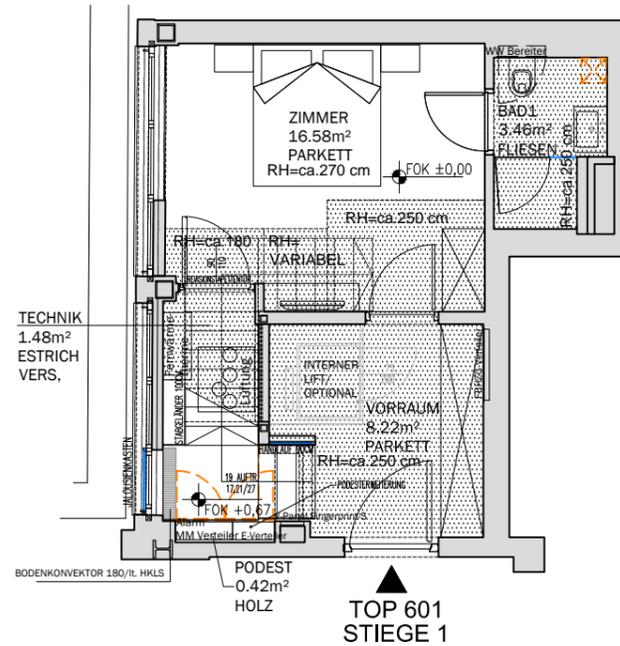

PENTHOUSE_6. OG+DACHGESCHOSS
MAISONNETTE

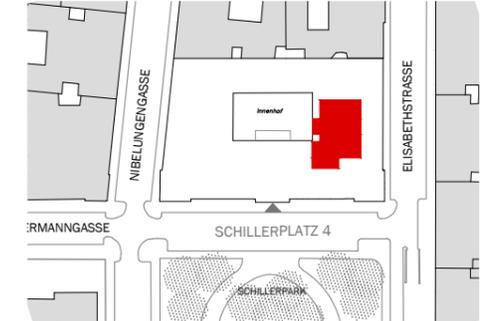

SCHILLERPLATZ


WNFL	
6. OG	30,16 m ²
DG	95,31 m ²
GESAMT	125,47 m²
TERRASSE DG	104,54 m ²



IN DER WOHNUNGS-AUSSTATTUNG SIND DIE IM PLAN SYMBOLHAFT DARGESTELLTEN SANITÄREINRICHTUNGS-GEGENSTÄNDE IN BAD, DUSCHE UND WC ENTHALTEN.
DIE GRÖSSE DER WOHNUNG BZW. EINZELNER RÄUME SOWIE DIE DARGESTELLTE KONFIGURATION KÖNNEN SICH AUF GRUND TECHNISCHER ERFORDERNISSE UND/ODER BEHÖRDLICHER VORSCHRIFTEN ÄNDERN UND WERDEN IM ZUGE DER DETAILPLANUNG ENDGÜLTIG FESTGELEGT.



REDUKTION DER RAUMHÖHE AUFGRUND HAUTECHNISCHER INSTALLATIONEN

6.OBERGESCHOSS

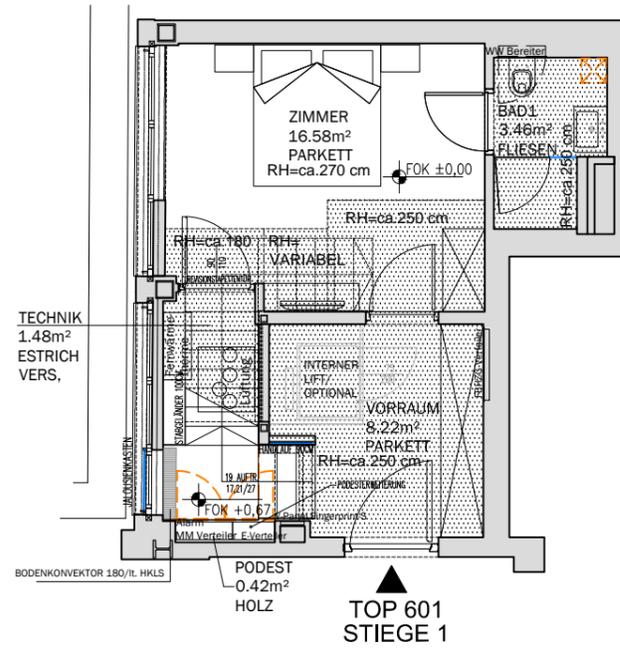

Schillerplatz 4
WIEN 1

PENTHOUSE_6. OG+DACHGESCHOSS
MAISONNETTE

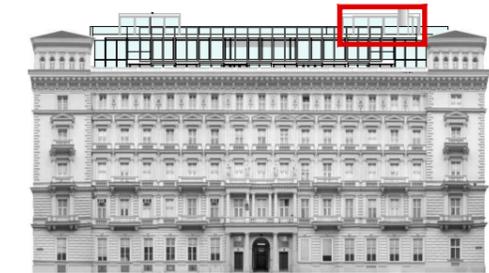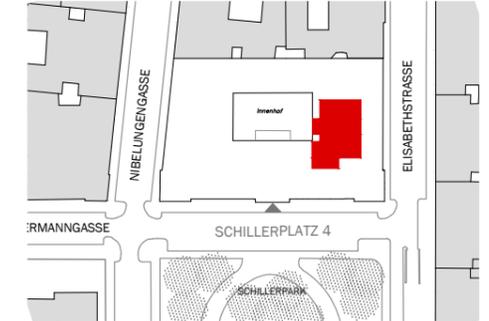


SCHILLERPLATZ

WNFL	
6. OG	30,16 m ²
DG	95,31 m ²
GESAMT	125,47 m ²
TERRASSE DG	104,54 m ²




DER PLAN ZEIGT EINE EINRICHTUNGSVARIANTE FÜR DIESE WOHNUNG. DIE DARGESTELLTEN EINRICHTUNGSGEGENSTÄNDE UND MÖBEL (AUSGENOMMEN DIE IM „VERKAUFSPLAN“ DARGESTELLTEN SANITÄREINRICHTUNGSGEGENSTÄNDE) SIND NICHT KAUFGEGENSTÄNDLICH.

DACHGESCHOSS

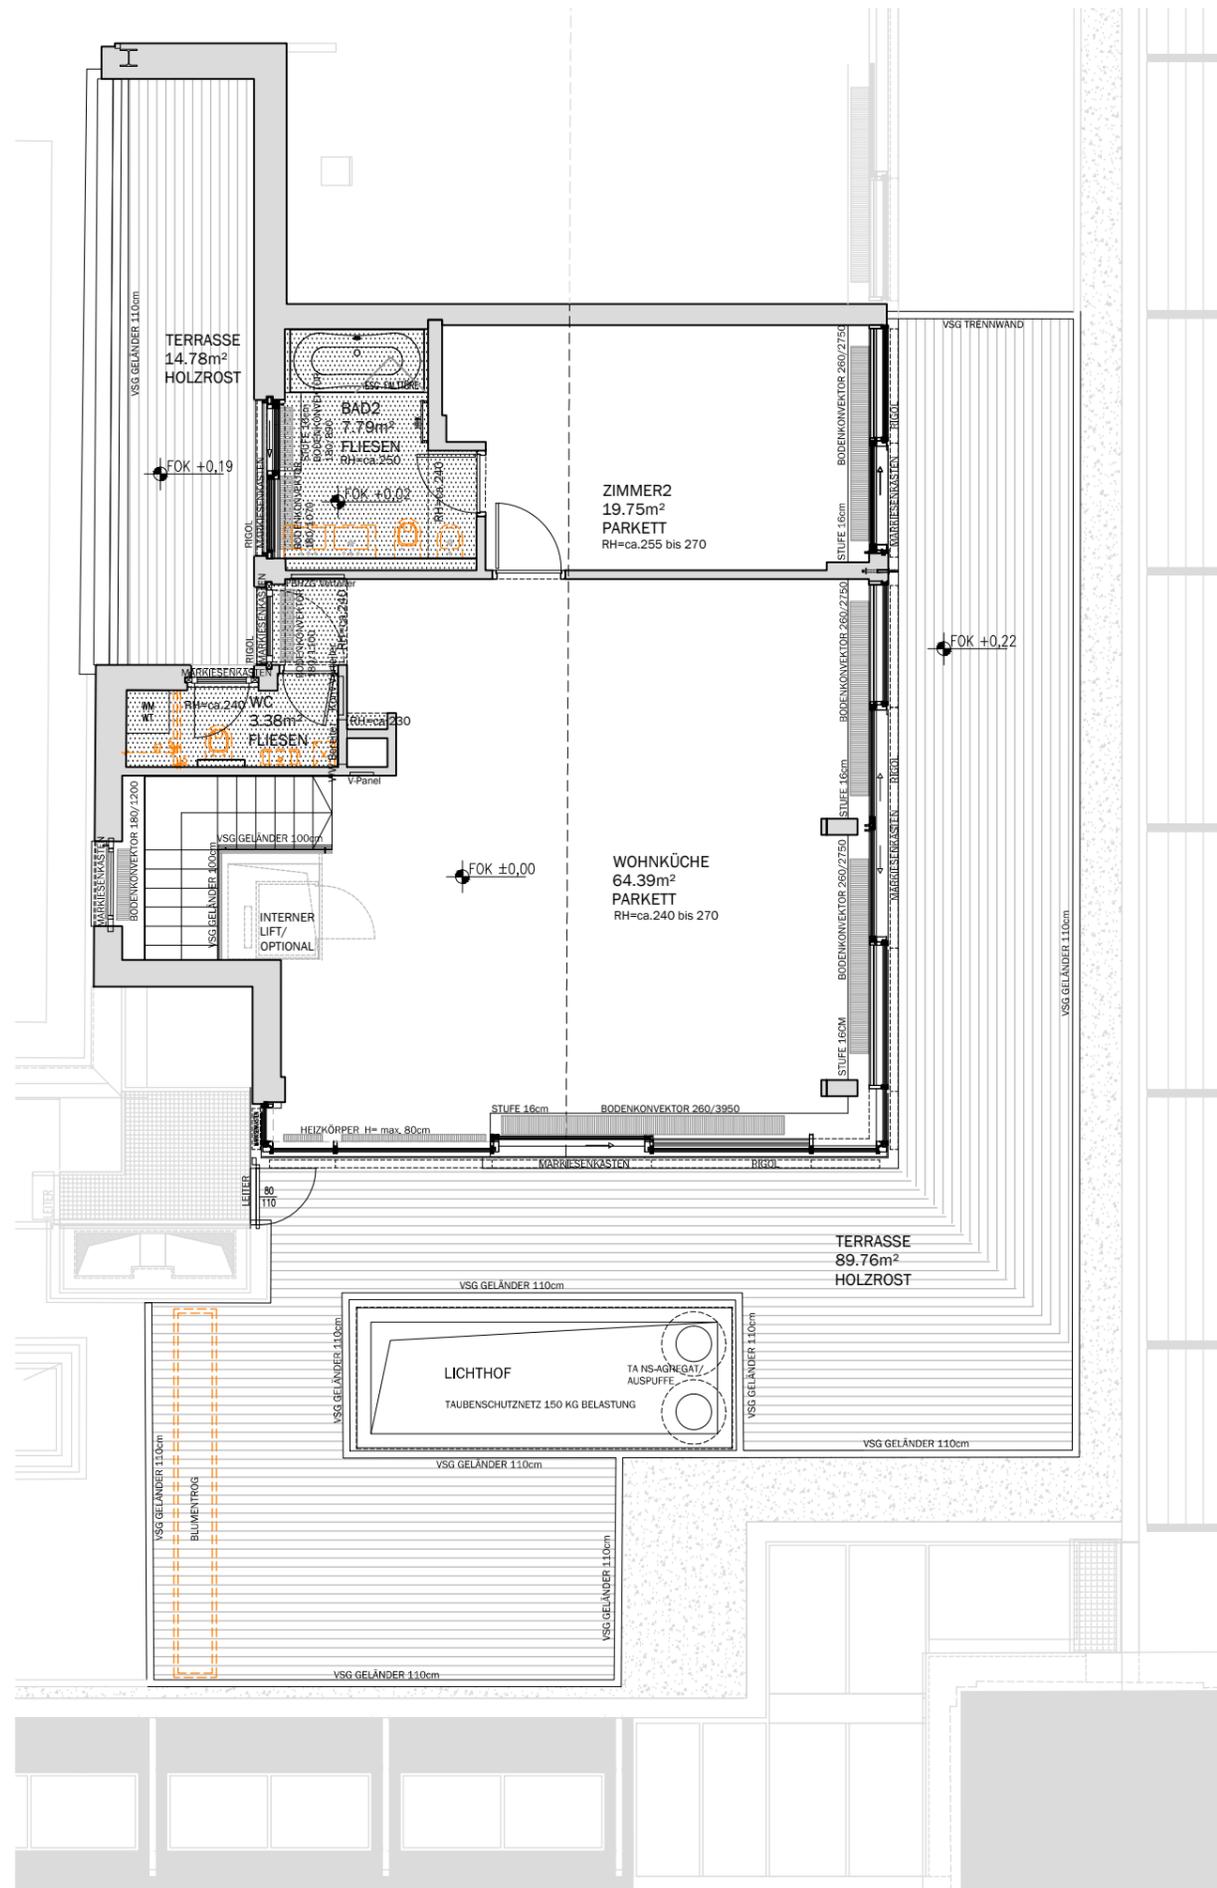

Schillerplatz 4 WIEN 1

PENTHOUSE_6.OG+DACHGESCHOSS MAISONETTE

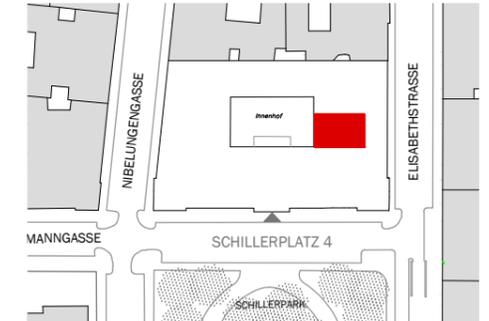

SCHILLERPLATZ

WNFL	
6. OG	30,16 m ²
DG	95,31 m ²
GESAMT	125,47 m ²
TERRASSE DG	104,54 m ²



IN DER WOHNUNGS-AUSSTATTUNG SIND DIE IM PLAN SYMBOLHAFT DARGESTELLTEN SANITÄREINRICHTUNGSGEGENSTÄNDE IN BAD, DUSCHE UND WC ENTHALTEN. DIE GRÖSSE DER WOHNUNG BZW. EINZELNER RÄUME SOWIE DIE DARGESTELLTE KONFIGURATION KÖNNEN SICH AUF GRUND TECHNISCHER ERFORDERNISSE UND/ODER BEHÖRDLICHER VORSCHRIFTEN ÄNDERN UND WERDEN IM ZUGE DER DETAILPLANUNG ENDGÜLTIG FESTGELEGT.

REDUKTION DER RAUMHÖHE AUFGRUND HAUTECHNISCHER INSTALLATIONEN


TOP 601/1 BESTANDSPLAN

Datum 09.08.2013

Ein Projekt der Firmengruppe




DACHGESCHOSS

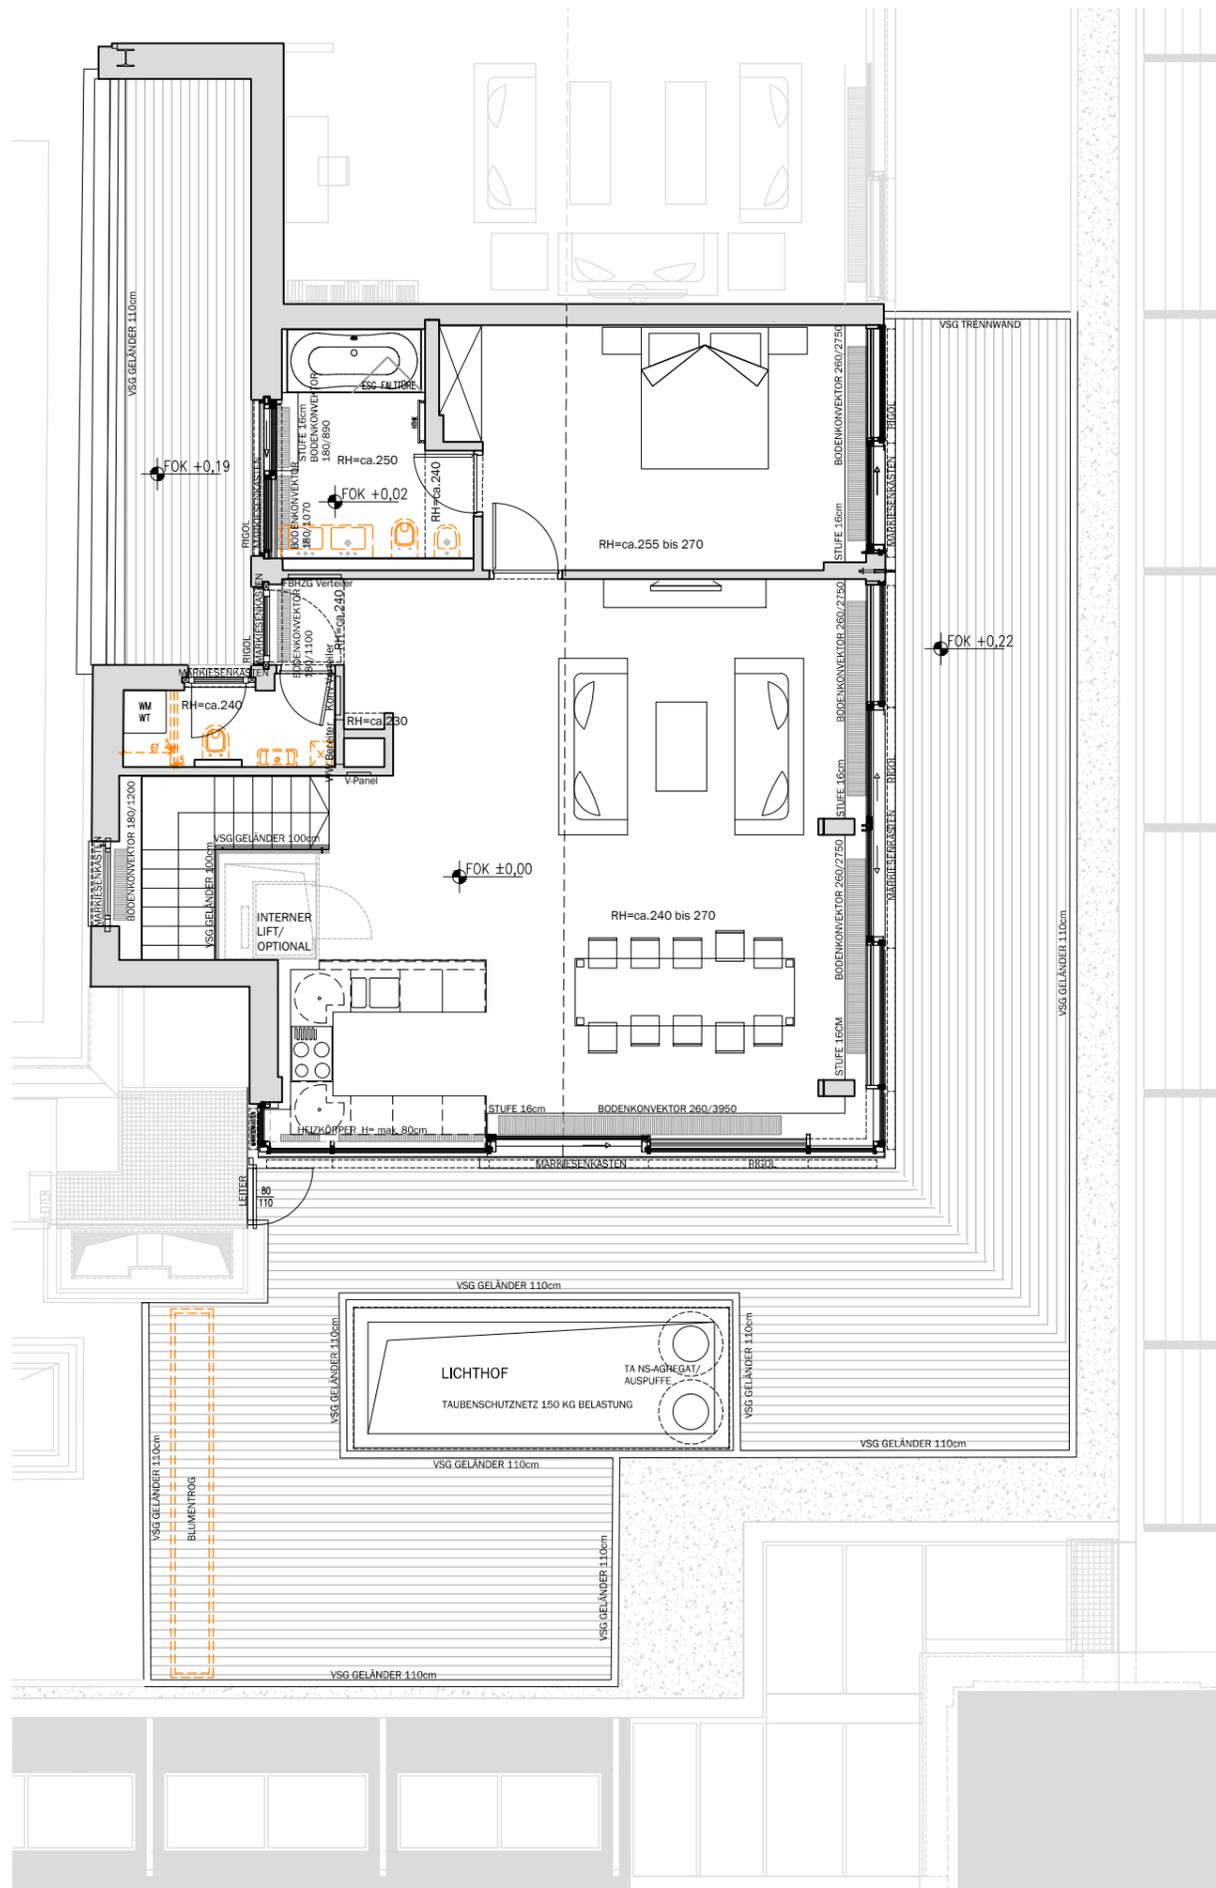

Schillerplatz 4 WIEN 1

PENTHOUSE_6.OG+DACHGESCHOSS MAISONNETTE

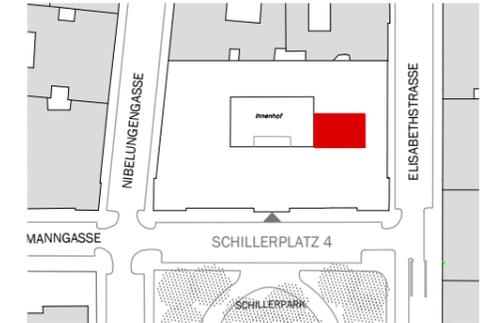

SCHILLERPLATZ

WNFL	
6. OG	30,16 m ²
DG	95,31 m ²
GESAMT	125,47 m ²
TERRASSE DG	104,54 m ²



DER PLAN ZEIGT EINE EINRICHTUNGSVARIANTE FÜR DIESE WOHNUNG. DIE DARGESTELLTEN EINRICHTUNGSGEGENSTÄNDE UND MÖBEL (AUSGENOMMEN DIE IM „VERKAUFSPLAN“ DARGESTELLTEN SANITÄREINRICHTUNGSGEGENSTÄNDE) SIND NICHT KAUFGEHENSTÄNDLICH.

TOP 601/1 BESTANDSPLAN
EINRICHTUNGSVORSCHLAG


Datum 09.08.2013

Ein Projekt der Firmengruppe



Schillerplatz 4 WIEN 1

ALLGEMEINFLÄCHEN_ERDGESCHOSS

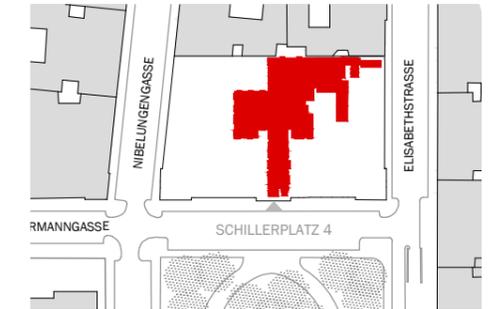

SCHILLERPLATZ


AR TOP 601/ 1 4,47 m²



DIE GRÖSSE DER WOHNUNGEN, ABSTELLRÄUMEN UND ALLGEMEINBEREICHE SOWIE DIE DARGESTELLTE KONFIGURATION KÖNNEN SICH AUF GRUND TECHNISCHER ERFORDERNISSE (HKLS-Projekt und dergleichen) UND/ODER BEHÖRDLICHER VORSCHRIFTEN ÄNDERN UND WIRD IM ZUGE DER DETAILPLANUNG ENDGÜLTIG FESTGELEGT.

- ALLGEMEINBEREICHE AUSSEN
- ALLGEMEINBEREICHE
- ABSTELLRÄUME

GALERIE
ABSTELLRÄUME

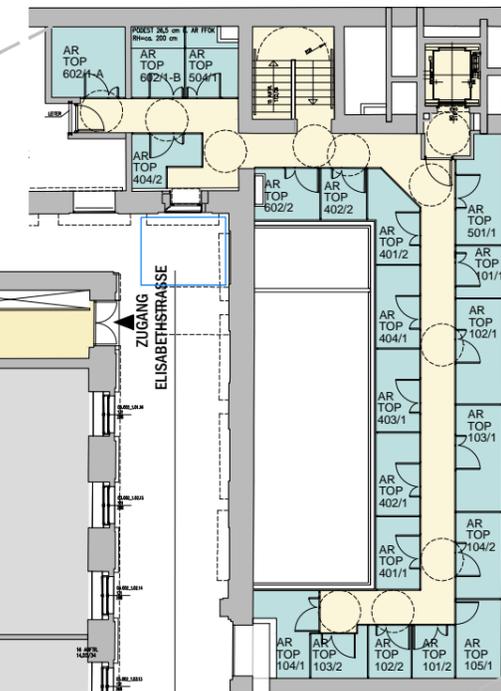

NACHBARGEBÄUDE

INNENHOF

EINGANG
SCHILLERPLATZ

TOP 601/1
VERTRAGSPLAN

Datum 06.11.2012

Ein Projekt der Firmengruppe

