
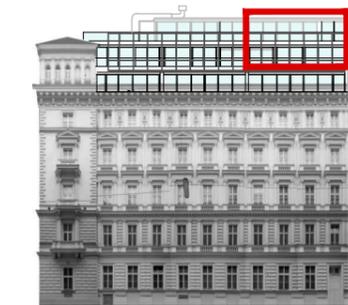



6. OBERGESCHOSS

Schillerplatz 4 WIEN 1


PENTHOUSE_6.OG/DACHGESCHOSS MAISONNETTE

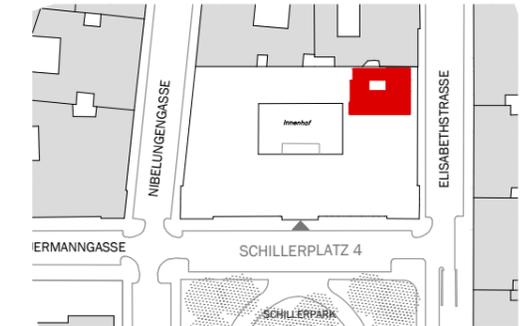

ELISABETHSTRASSE

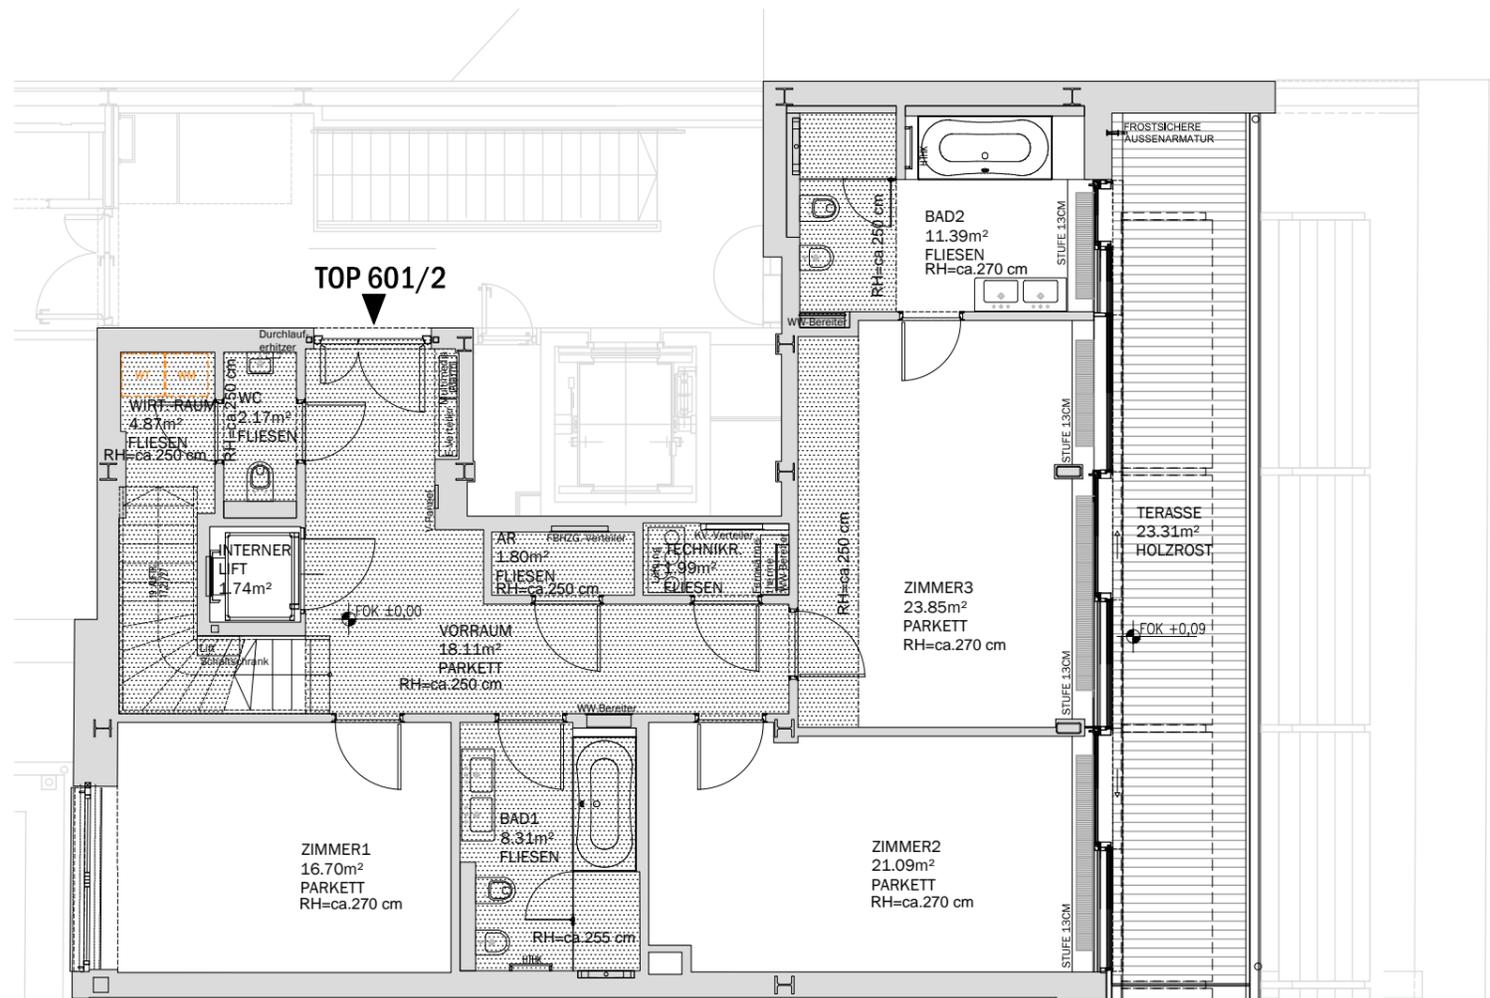

WNFL	
6. OG	112,02 m ²
DG	88,08 m ²
GESAMT	200,10 m²
TERRASSE	
6. OG	23,31 m ²
DG	60,03 m ²
GESAMT	83,34 m²

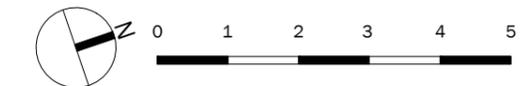

IN DER WOHNUNGS-AUSSTATTUNG SIND DIE IM PLAN SYMBOLHAFT DARGESTELLTEN SANITÄREINRICHTUNGS-GEGENSTÄNDE IN BAD, DUSCHE UND WC ENTHALTEN. DIE GRÖSSE DER WOHNUNG BZW. EINZELNER RÄUME SOWIE DIE DARGESTELLTE KONFIGURATION KÖNNEN SICH AUF GRUND TECHNISCHER ERFORDERNISSE UND/ODER BEHÖRDLICHER VORSCHRIFTEN ÄNDERN UND WERDEN IM ZUGE DER DETAILPLANUNG ENDGÜLTIG FESTGELEGT.

REDUKTION DER RAUMHÖHE AUFGRUND HAUSTECHNISCHER INSTALLATIONEN

AUSFÜHRUNG KÄUFER

TOP 601/2 BESTANDSPLAN

Datum 28.07.2016




Ein Projekt der Firmengruppe



DACHGESCHOSS


Schillerplatz 4 WIEN 1

PENTHOUSE_6.OG/DACHGESCHOSS MAISONNETTE

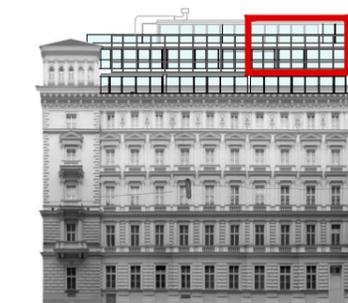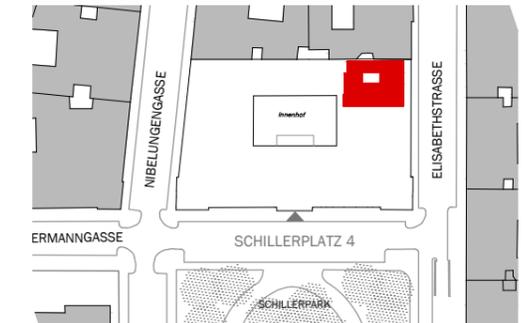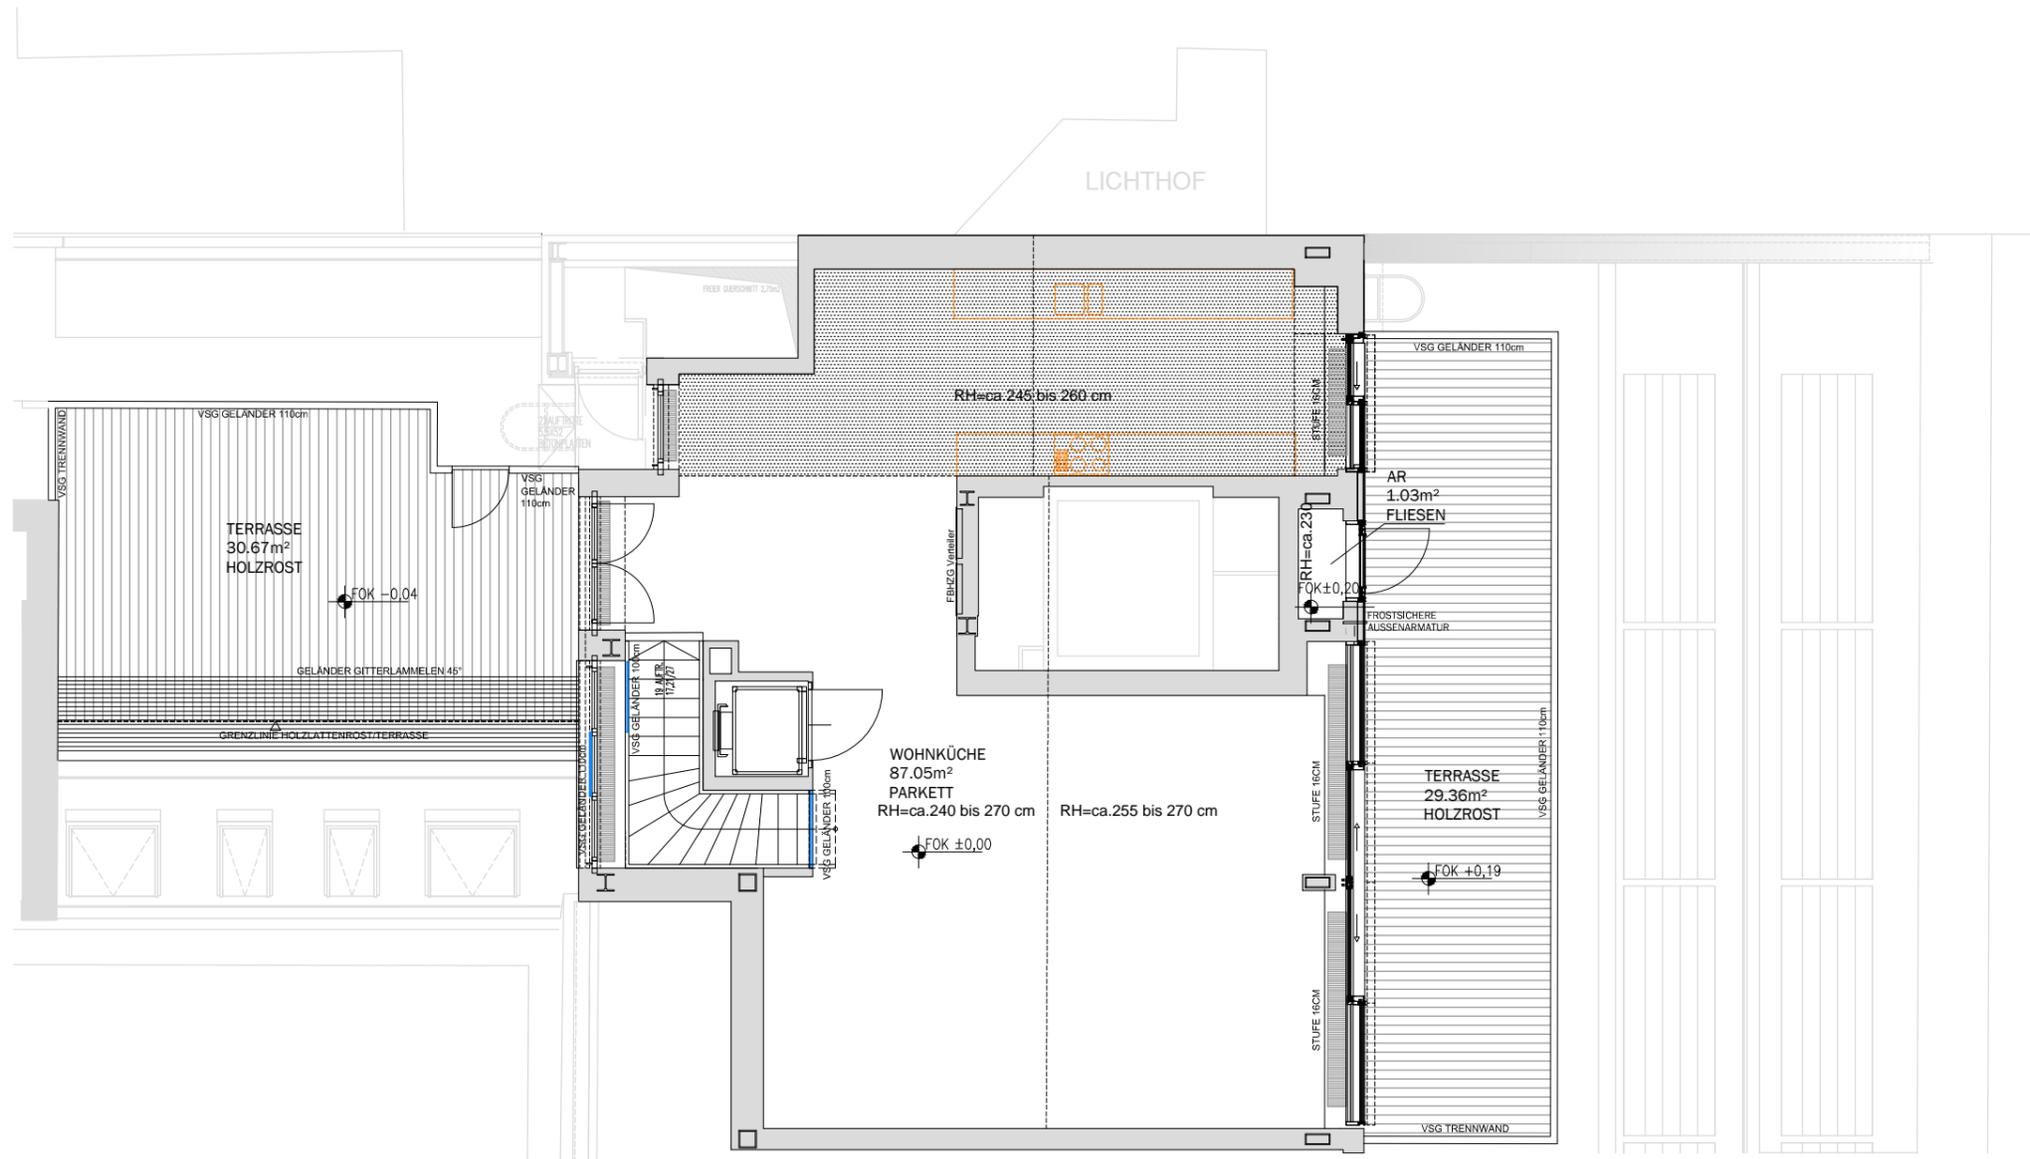

ELISABETHSTRASSE

WNFL	
6. OG	112,02 m ²
DG	88,08 m ²
GESAMT	200,10 m²
TERRASSE	
6. OG	23,31 m ²
DG	60,03 m ²
GESAMT	83,34 m²

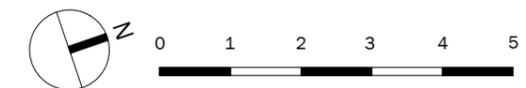

IN DER WOHNUNGS-AUSSTATTUNG SIND DIE IM PLAN SYMBOLHAFT DARGESTELLTEN SANITÄREINRICHTUNGS-GEGENSTÄNDE IN BAD, DUSCHE UND WC ENTHALTEN. DIE GRÖSSE DER WOHNUNG BZW. EINZELNER RÄUME SOWIE DIE DARGESTELLTE KONFIGURATION KÖNNEN SICH AUF GRUND TECHNISCHER ERFORDERNISSE UND/ODER BEHÖRDLICHER VORSCHRIFTEN ÄNDERN UND WERDEN IM ZUGE DER DETAILPLANUNG ENDGÜLTIG FESTGELEGT.

REDUKTION DER RAUMHÖHE AUFGRUND HAUSTECHNISCHER INSTALLATIONEN
 AUSFÜHRUNG KÄUFER

TOP 601/2 BESTANDSPPLAN

Datum 28.07.2016

Ein Projekt der Firmengruppe

